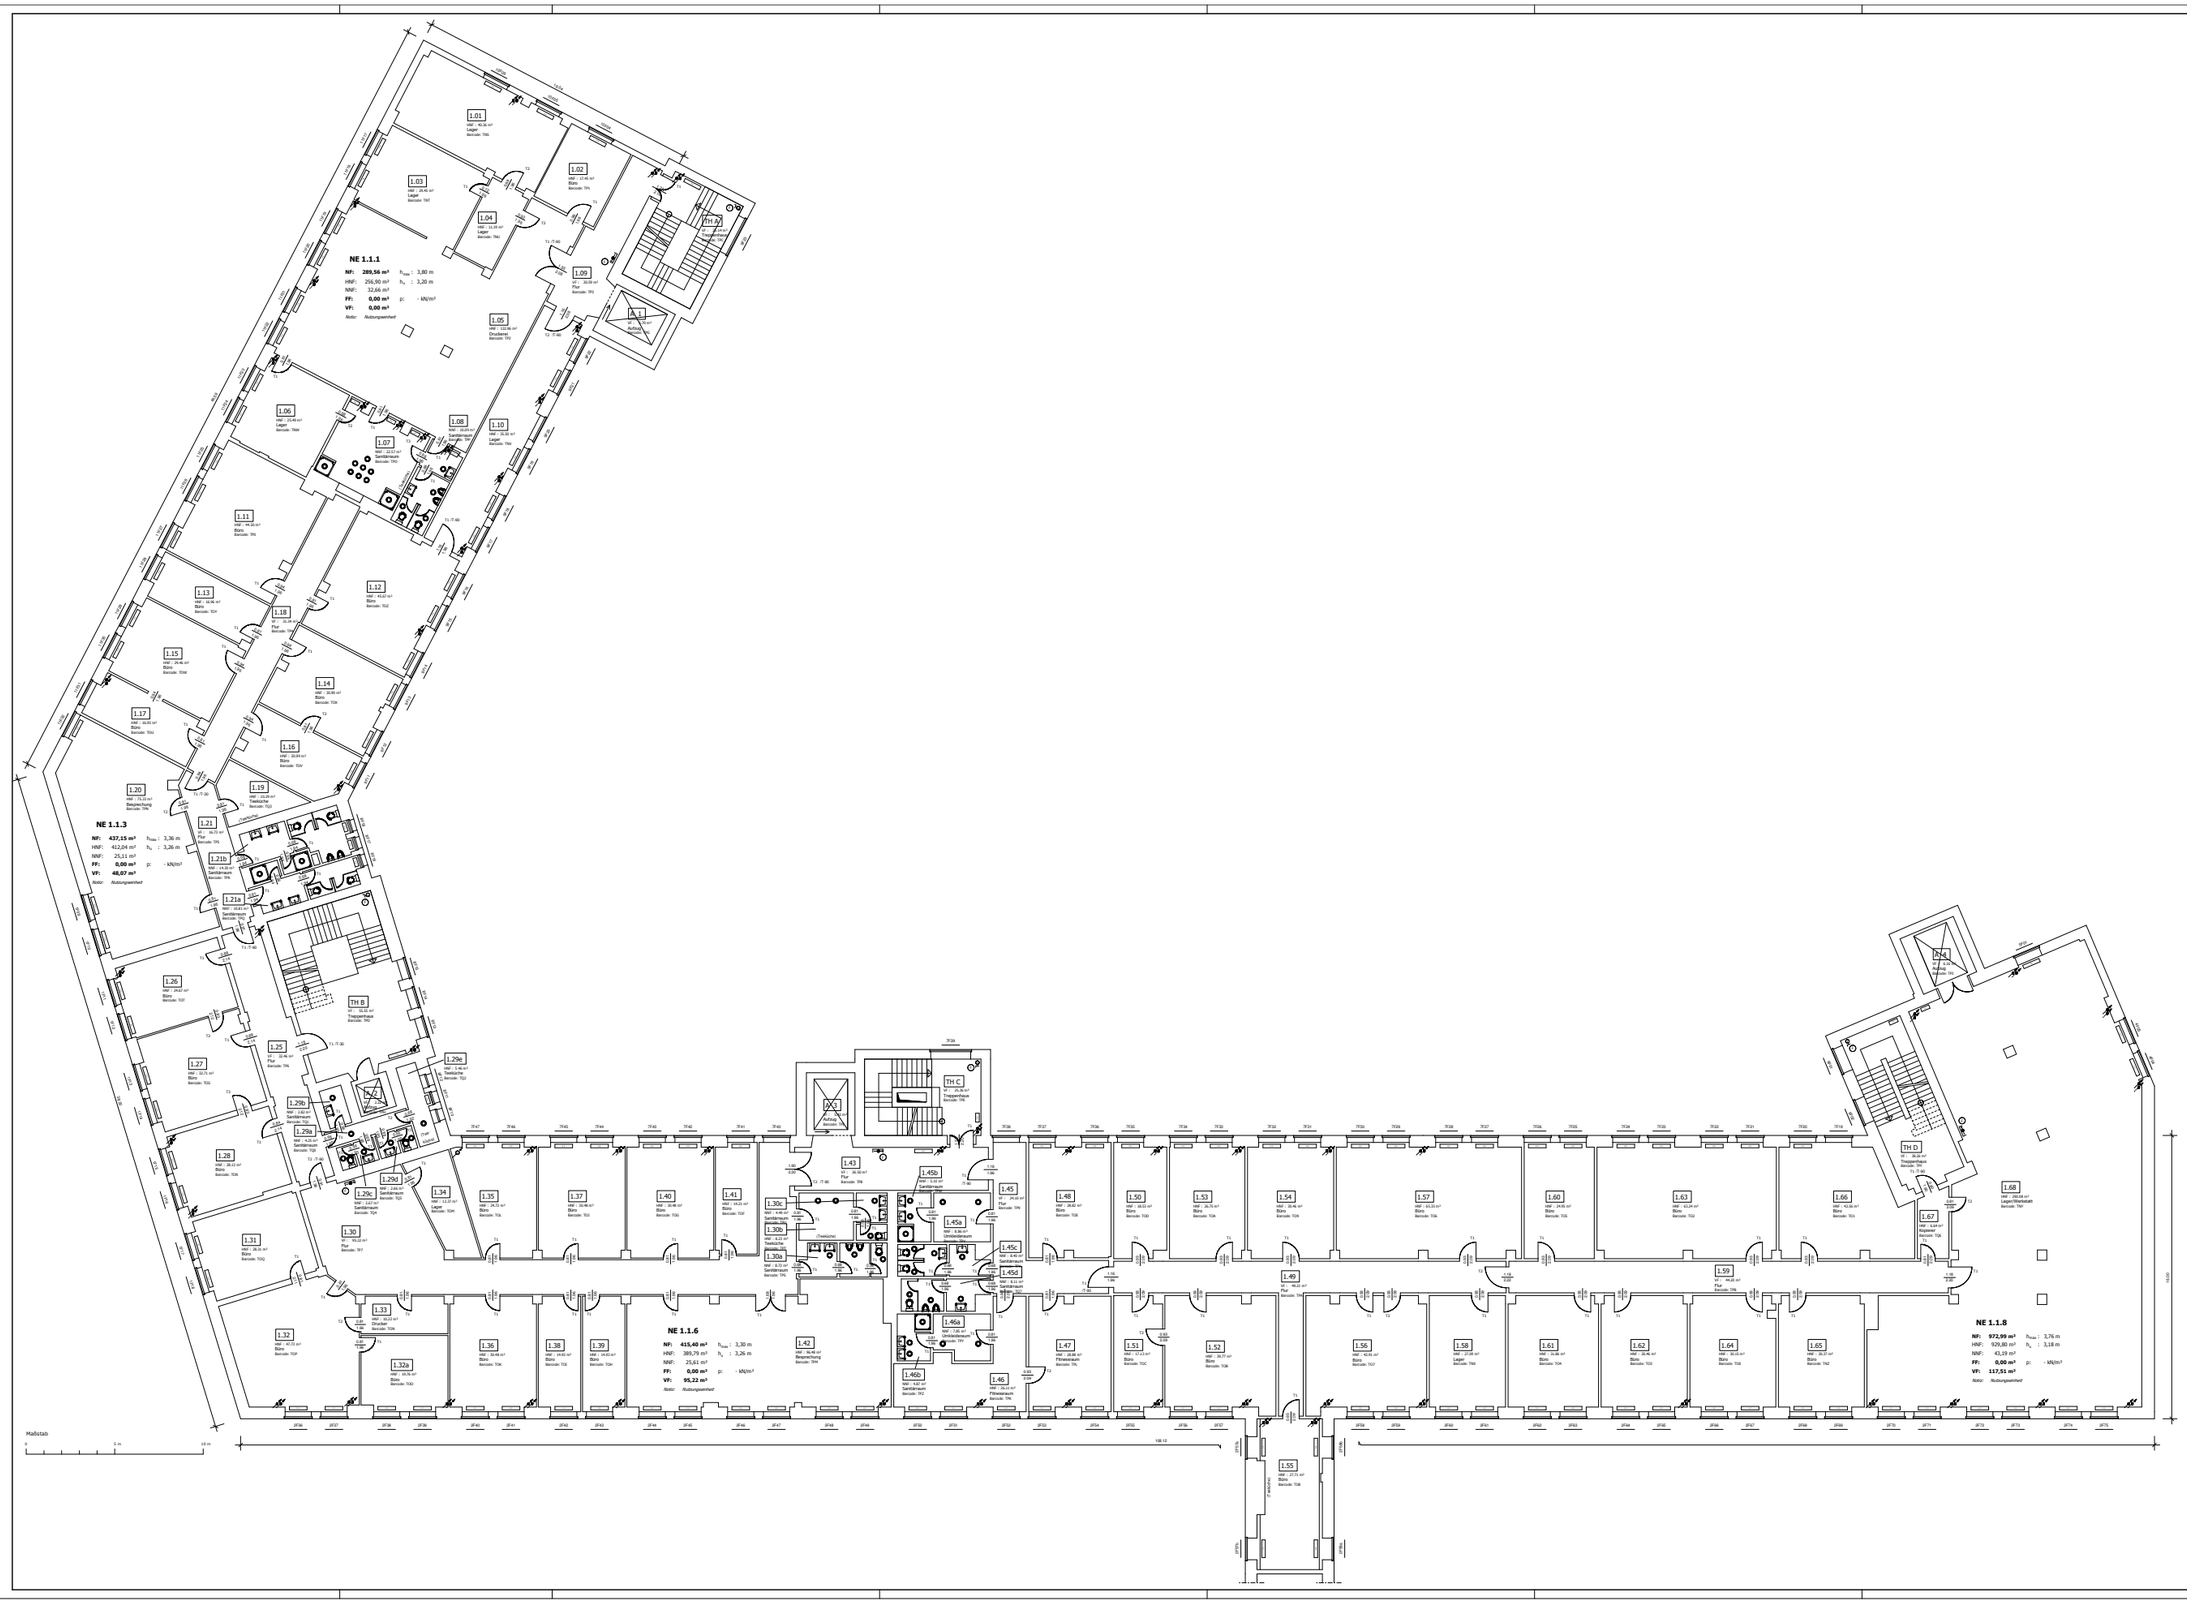

Legende:

dT/ dTs	dichte Tür; dT selbstschließend
RL/ RL	Brandbeständig F90; Feuerhemmend F30
F30/ F90	Feuerwiderstandsklasse von Wänden
FF	Funktionsfläche
HHNF	Haushalts-Nutzfläche
HNF	Hauptnutzfläche
HNF(1,5m)	Hauptnutzfläche, Höhe kleiner 1,5 m
Hu	"unterer" Raumhöhe, Raumhöhe am Unterzug
NE	Nutzungseinheit (mit Nummer)
NF	Nutzfläche
NNF	Nebennutzfläche
Ok	Oberlicht
p	max. Deckenbelastung
sdT/ sdTs	rauchdichte Tür; rdT selbstschließend
T1	Tür, numeriert; bei Brandschutztüren: Angabe der Feuerwiderstandsklasse * Türstelle sind Durchgangsmaße *
VF	Verkehrsfläche
R.Nr.	Raumnummer
1/ Nr.	Ziffer vor Punkt: Geschoßnummer
.1/ Nr.	Ziffern nach Punkt: Zählnummer
A.1	Aufzug, numeriert; VF = Fahrkorbfläche
FT.1	Fluchttreppe, numeriert
Tr.1	Treppenlauf/Treppe mit Beleuchtung
	Heizungsleitergeteilung, nach unten durchgehend (Vor- u. Rücklauf)
	Wasser-, Schmutzwasserleitungsführung
	Heizkörper
dFz	Fenster: x: Fensterart; y: Zählnr.
sdFz	Kellerfenster; s und z siehe oben
	Gitterrost
	Leiter
	verschlossener Wandschlitzkrauch mit (Schließeffizienzgrad)
	Einbauvorgleichwert von (Einrichtung), beispiel: Teeküche
(Teeküche)	Boiler
	Probeöffnung
	Lüftungsgerät in Rauhdecke
BR	Brandwand
	Feuerwiderstandsklasse für Fenster
	Wandhydrant (mit Brandschutzschrank)
	Trockenleitung (mit Brandschutzschrank)

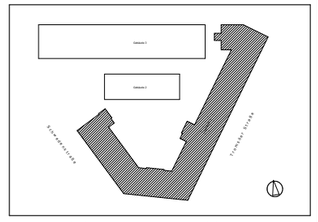

Bestandszeichnung zur FM-Datenbank

REV	DATUM	BEARB.	REVISIONSBEMERKUNG

2	Bauherrn:	Dipl-Kun Dieter Pumpacks * Berlin * Legaten Bd 38 -D 881 am 09.11.84
1	Bauherrn, Brandschutz:	Architekt Dipl. Ing. Bilger + Grau BDA * Berlin * Plan 100/1/ am 20.10.85
NR.	ÄNDERUNG	GEZEICHNERKÜRZEL

GSG-HOF
Schwedenstraße 9, 13359 Berlin

Gebäude 1, OG 1

AUSFERTIGUNG:
Gewerbesiedlungs-Gesellschaft mbH
Frankfurterallee 27, 10367 Berlin
Tel. 030/39093-0 Fax. 030/39935592

GSG

BEARBEITUNGSTAG: 29.01.20	Bindum.	DATUM: 14.11.20	BÜRO: Institut IQ-Facility Management GmbH Wilmersdorfer Str. 124/Berlin Tel. 030/4441188

DIESE ZEICHNUNG DARF NUR ZU DEM VERWENDUNGSZWECK UNSERER AUSFERTIGUNG VERWENDET WERDEN, DAS VERVIELFÄLTIGEN UND DER ÜBERGABE AN DRITTE BEDARF DER ZUSTIMMUNG DER ZEICHNUNGSBERECHTIGTEN NICHT IM ALLGEM.