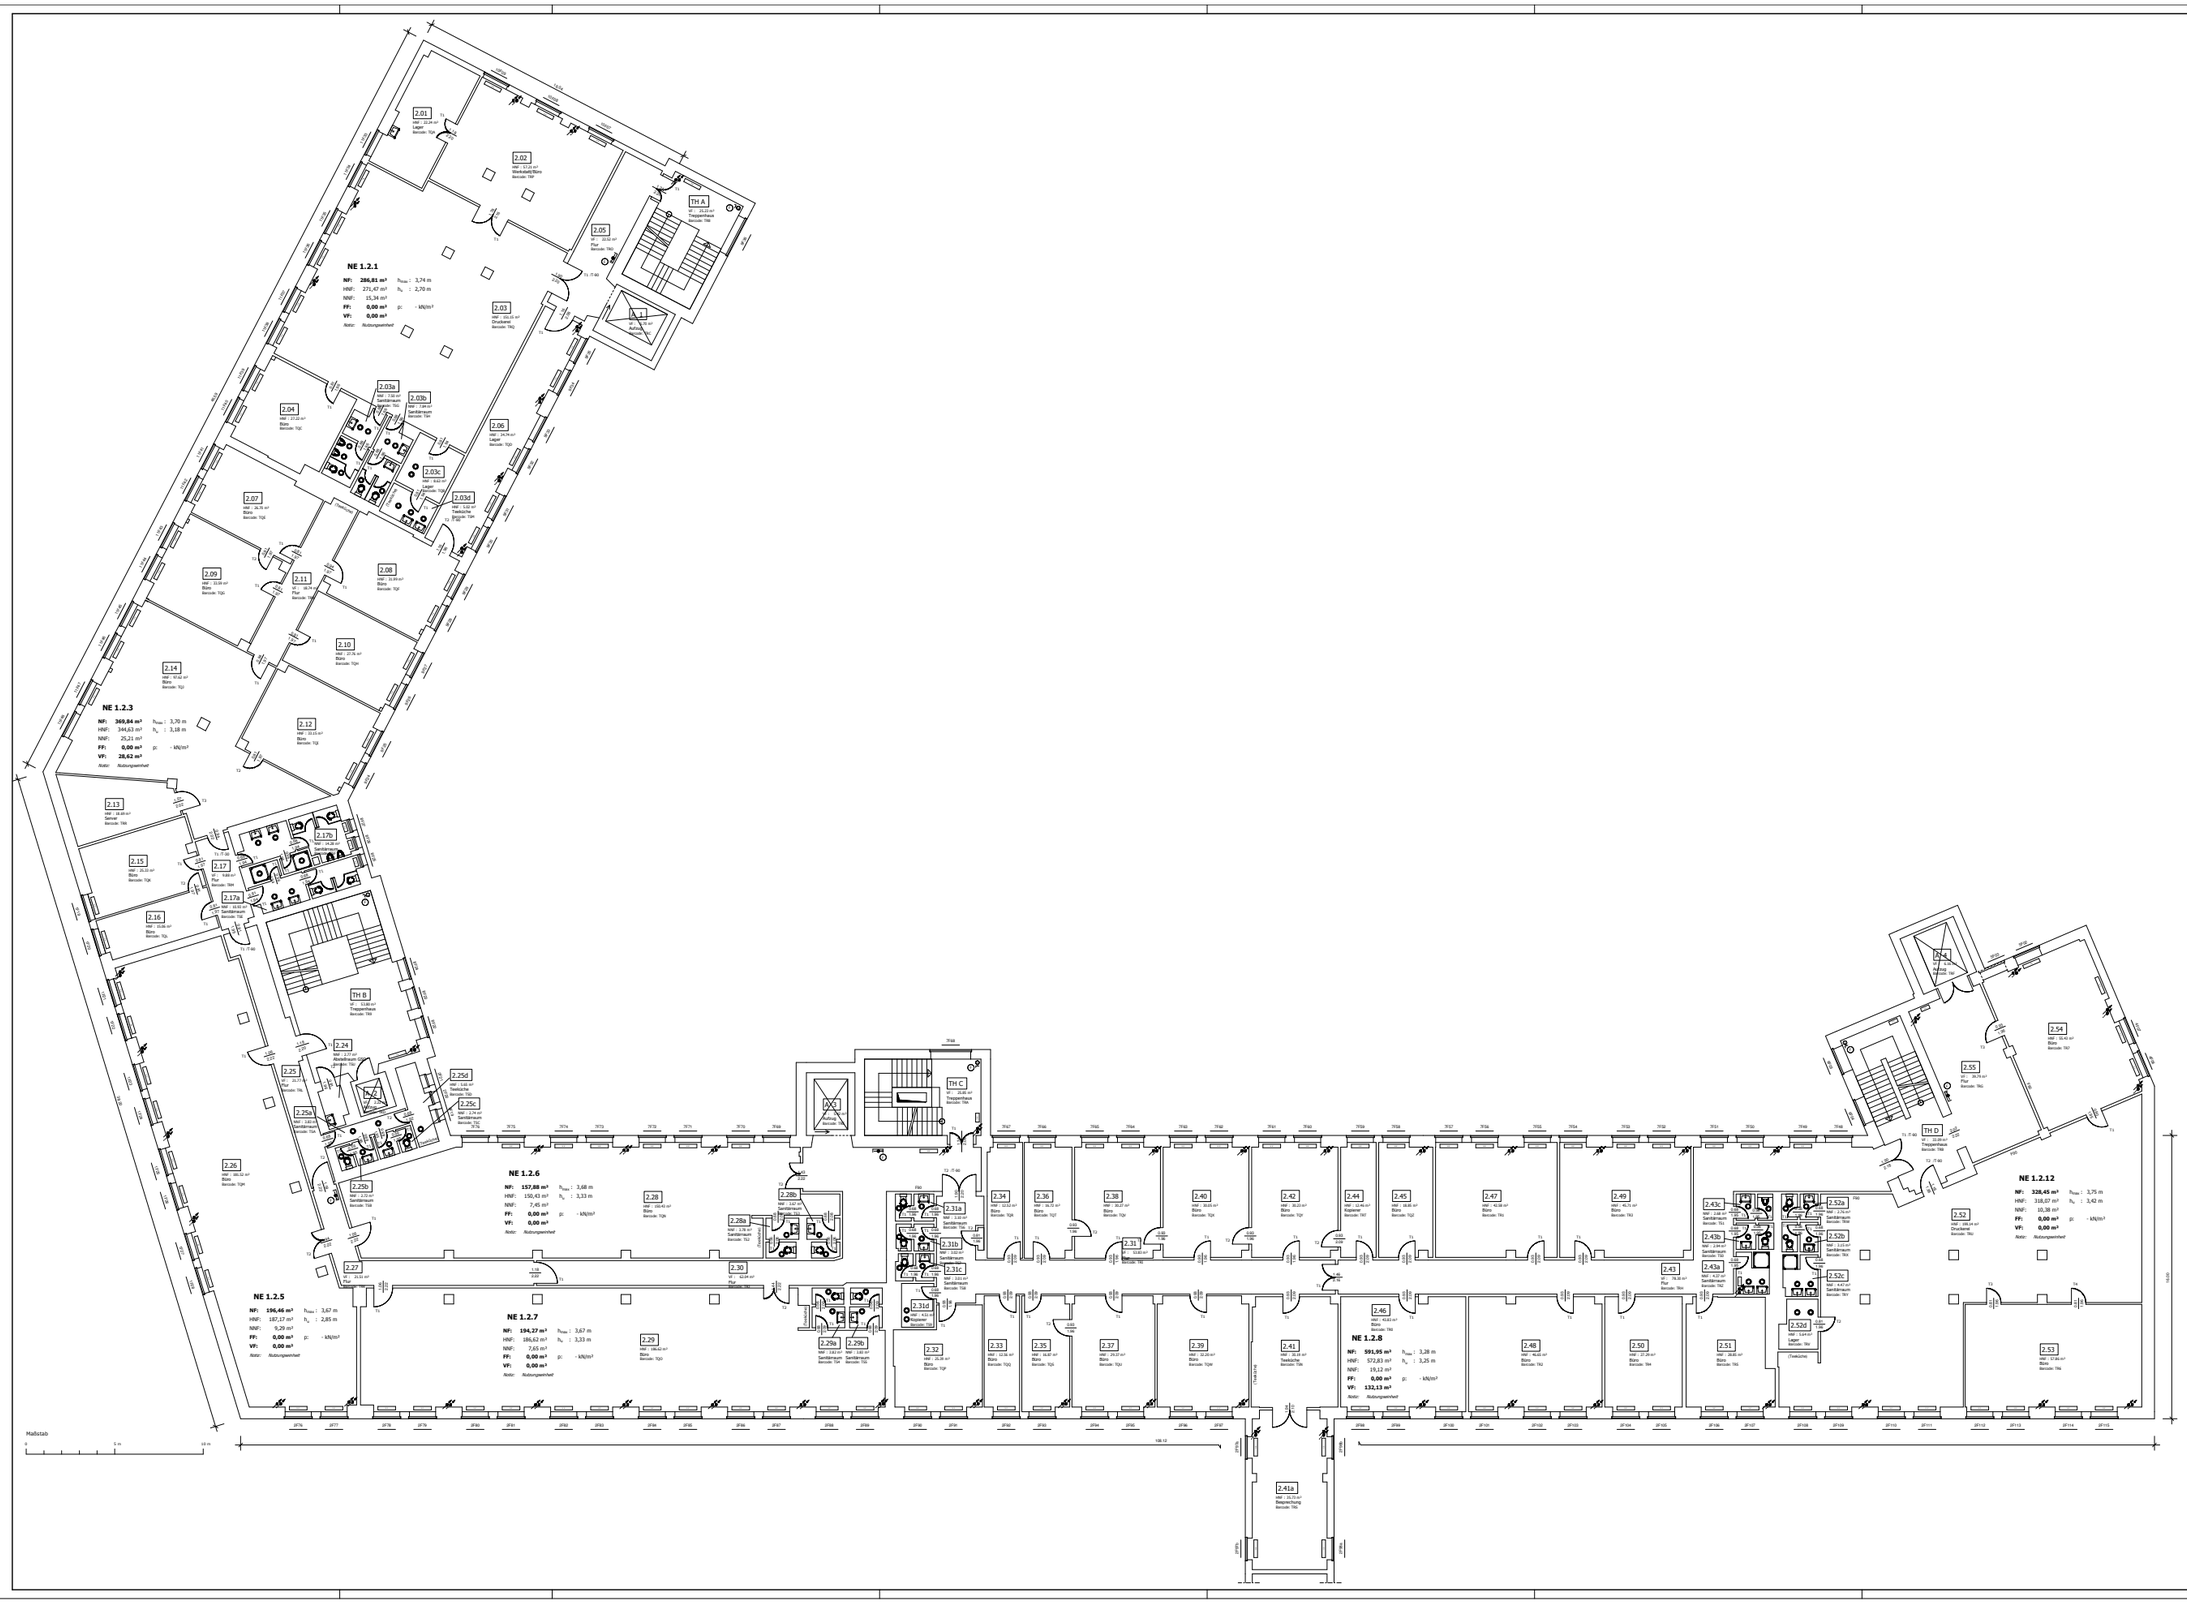

Legende:

dT, dTs	dichte Tür; dT selbstschließend
RS, FS	Rauchschutztür (RS); Feuerhemmend (FS)
F30, F90	Feuerwiderstandsklasse von Wänden
BF	Funktionsfläche
mNGF	maximale Raumfläche
HNF	Hauptnutzfläche
HNF(1,5m)	Hauptnutzfläche, Höhe kleiner 1,5 m
Hu	"unter" Raumfläche, Raumhöhe am Unterzug
NE	Nutzungseinheit (mit Number)
NF	Nutzfläche
NNF	Nebennutzfläche
Ok	Oberkante
p	max. Deckenbelastung
rdT, rdTs	rauchdichte Tür; rdT selbstschließend
T1	Tür, numeriert, bei Brandschutztüren: Angabe der Feuerwiderstandsklasse * Türstufe und Durchgangsmaße *
vF	Verkehrsfläche
4.Etc	Raumnummer
2.01	Ziffer vor Punkt: Geschossnummer; Ziffern nach Punkt: Zählnummer
4.2	Aufzug, numeriert; vF = Fahrkorbfläche
FT 2	Fluchttreppe, numeriert
TH 1	Treppenhaus/Treppe mit Bezeichnung
	Heizungsleitungsführung, nach unten durchgehend (Vor- u. Rücklauf)
	Wasser-, Schmutzwasserleitungsführung
	Heizkörper
vFx	Fenster: x: Fensterart, y: Zähler;
vdFx	Balkontürfenster: x und y siehe oben
	Gitterrost
	Leiter
(1:50) (2:50)	verschiedener Wanddurchbruch mit (Richtlinienöffnungsmaß)
	Einbauzeichnerei von (Einrichtung),
Elektrisch:	Beispiel: Teeküche
	Aufzüge
	Hinweise
	Lüftungsventil in Raumdecke
BR	Brandwand
4.Etc	Feuerwiderstandsklasse für Fenster
	Wandhydrant (mit Brandschutzventil)
	Trockenleitung (mit Brandschutzventil)

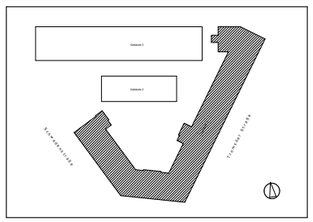

Bestandszeichnung zur FM-Datenbank

REV	DATUM	BEARB.	REVISIONSMITTEILUNG


GSG-HOF
Schwedenstraße 9, 13359 Berlin

Gebäude 1, OG 2

Franklinstraße 27, 10587 Berlin
Tel. 030/39093-0 Fax. 030/3933592

GSG

BEREICHERT		ZEICHN. BEARBEITUNG	
29.01.02	Bleibtrm.	26.11.03	ifm Institut für Facility Management GmbH Voltmerstraße 8b, 10589 Berlin, Tel. 030/34341-0

DIESE ZEICHNUNG DARF NUR ZU DEM VORGESEHENEN ZWECK INHALTLICH WÖRTLICH UND WÖRTLICHMAß ODER TEILWEISE DARF NIEMAND VERVIELFÄLTIGT WERDEN OHNE UNSERE ZUSTIMMUNG NACHGEBAUT WERDEN