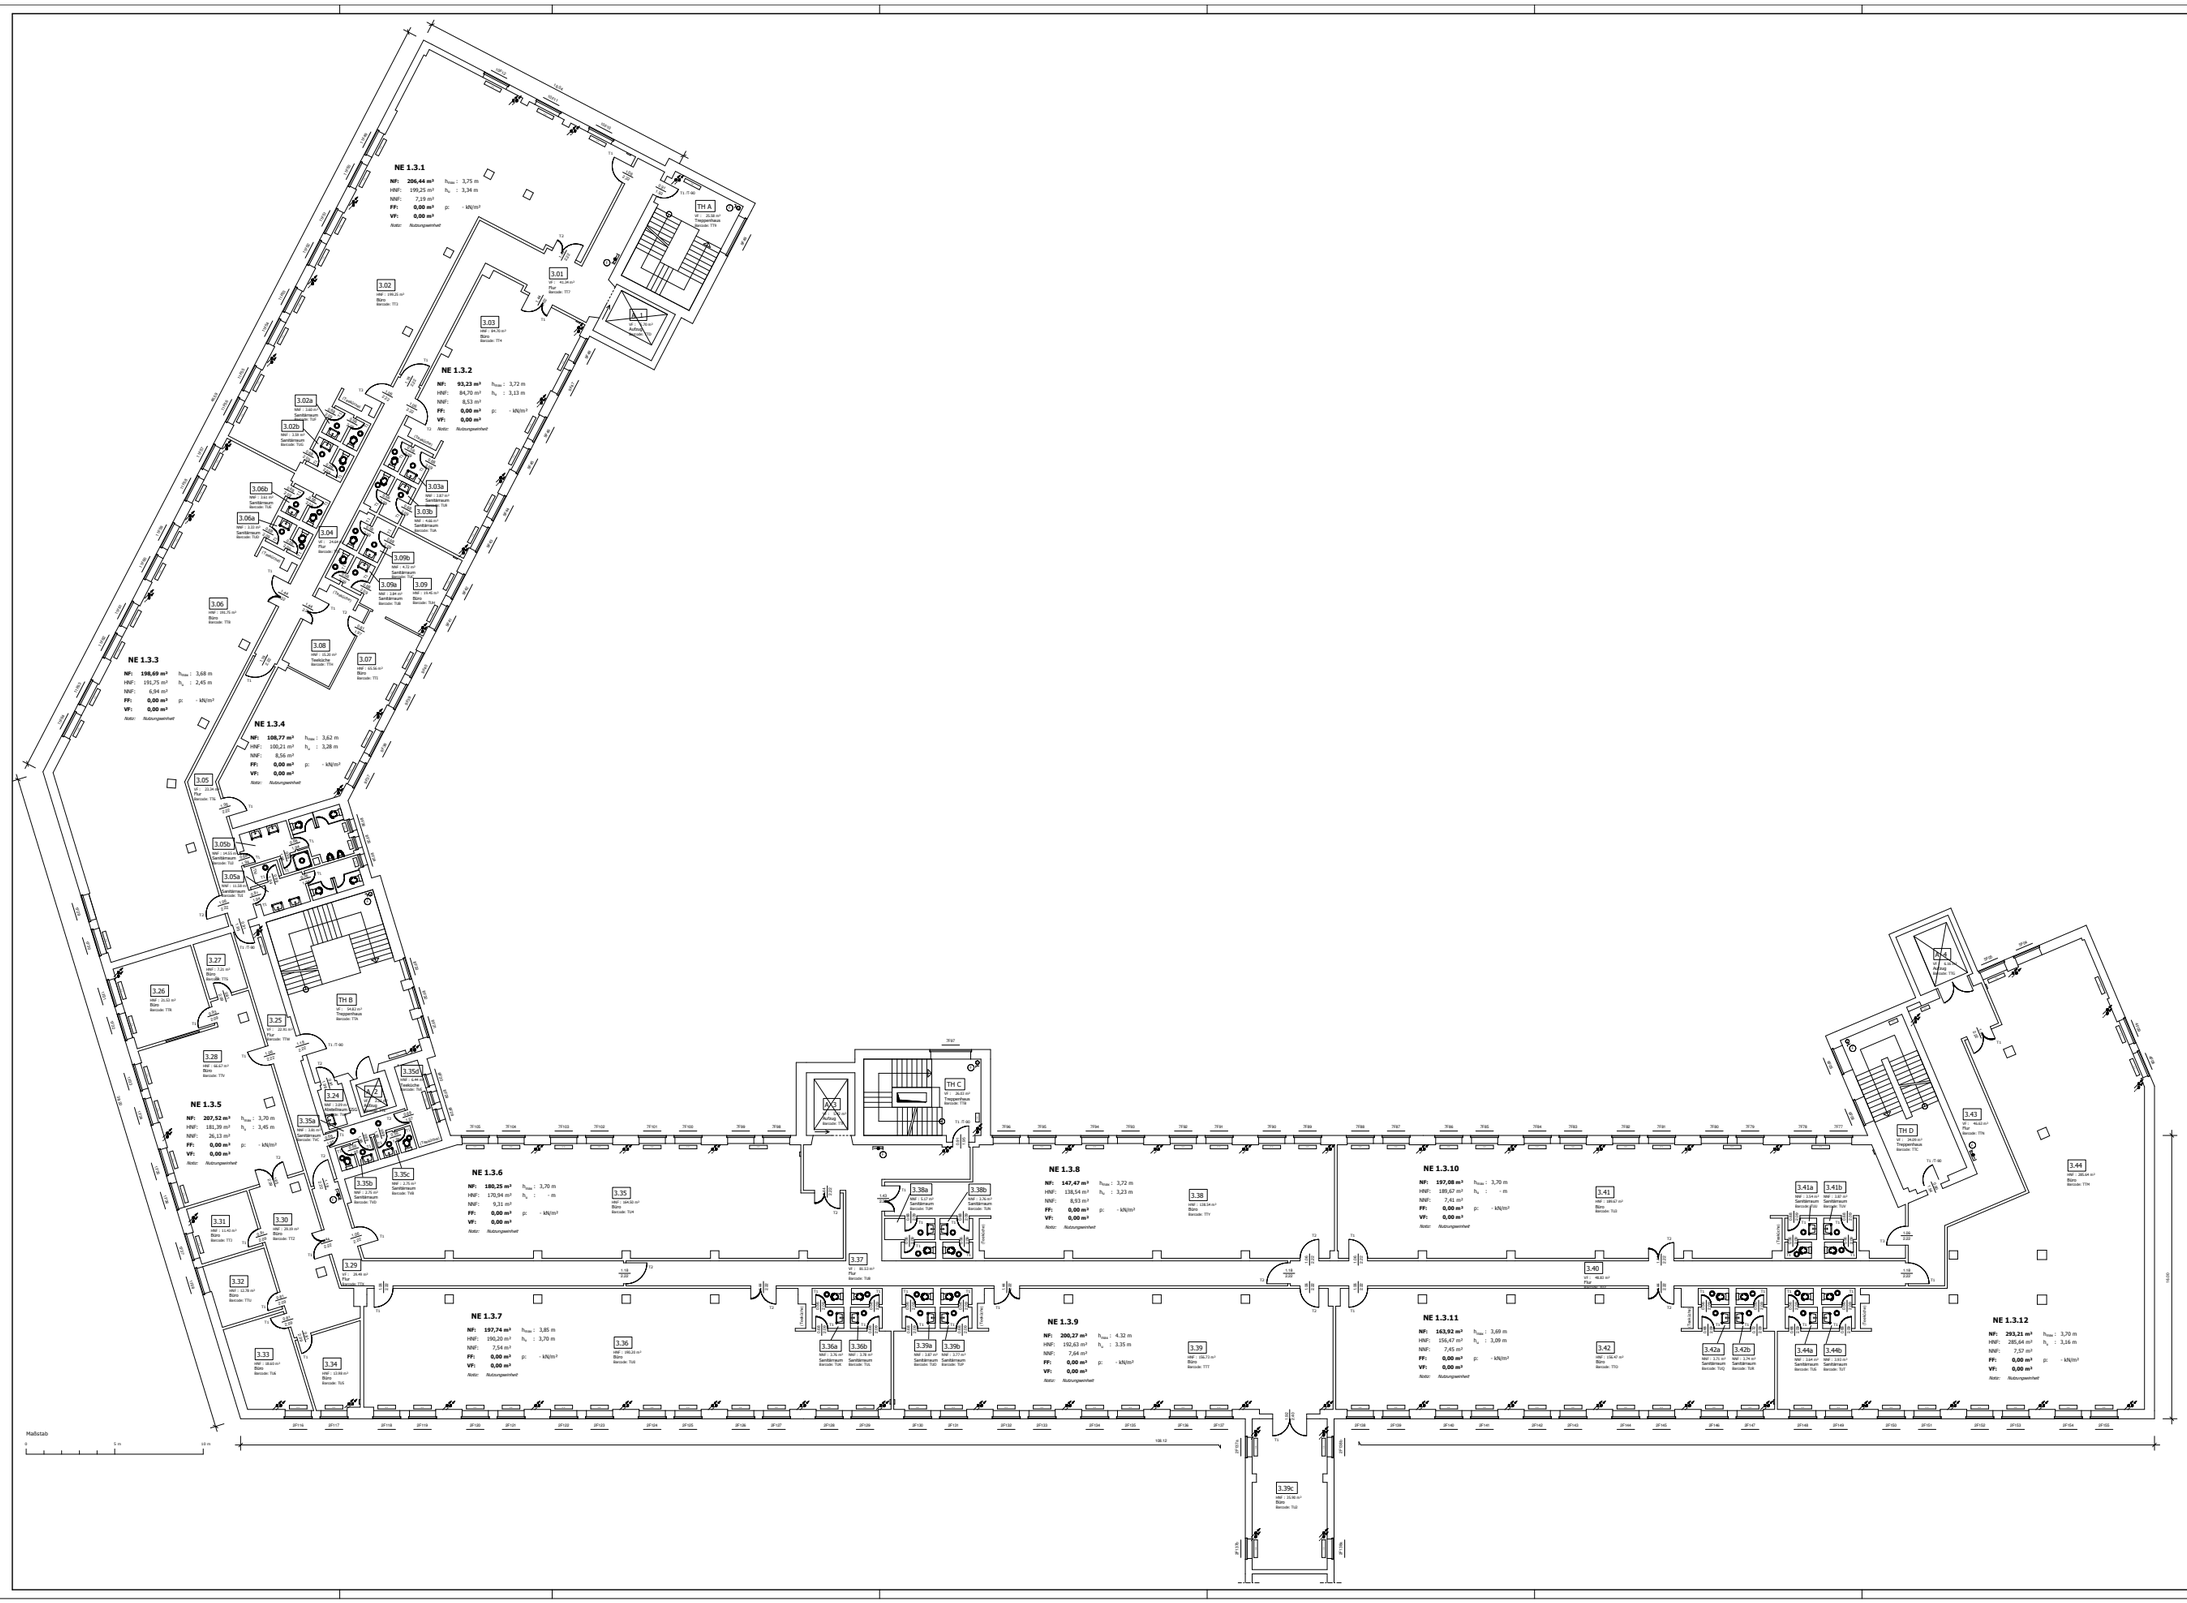

Legende:

dT/ dFs	dichte Tür; dF selbstschließend
RL/ RI	Brandwandstütz FWI; Feuerhemmend F30
FWI/ FWI	Feuerwiderstandsklasse von Wänden
FF	Funktionsfläche
HHeu	Heuristische Raumhöhe
HNF	Hauptnutzfläche
HNF(1,5m)	Hauptnutzfläche, Höhe kleiner 1,5 m
Heu	"unterer" Raumhöhe, Raumhöhe am Unterzug
NE	Nutzungseinheit (mit Nummer)
NF	Nutzfläche
NNF	Nebennutzfläche
Ok	Oberkante
ρ	max. Deckenbelastung
dT/ rdTs	dauerhafte Tür; rdT selbstschließend
T1	Tür, numeriert; bei Brandschutztüren: Angabe der Feuerwiderstandsklasse * Türstelle und Durchgangsmaße *
VF	Verkehrsfläche
R.Nr.	Raumnummer: Ziffer vor Punkt: Geschoßnummer: Ziffern nach Punkt: Zählnummer
A.Z	Aufzug, numeriert; VF = Fahrkorbfläche
FT.Z	Fluchttreppe, numeriert
Tr.T	Treppentreppe/Treppe mit Bezeichnung
	Heizungsbetriebsleitung, nach unten
	durchgehend (nur u. Rückhalt)
	Wasser-, Schmutzwasserentsorgeleitung
	Heizkörper
dFz	Fenster: z. Fensterkenn.; y.: Zähler.
rdFZ	Kellerfenster; s und y siehe oben
	Gitterrost
LR DN	Leiter
22.011	wechselseitiger Wandaufbruch mit (Rohrdeckenöffnungsmaß)
22.011 (Treppe)	Einbauzeichnend aus (Einrichtung), Beispiel: Treppe
	Rollter
	Mülltonne
	Lüftungsventil in Raumdecke
BR	Brandwand
	Feuerwiderstandsklasse für Fenster
	Wandbruktrint (mit Brandschutzmittel)
	Trockenerstellung (mit Brandschutzmittel)

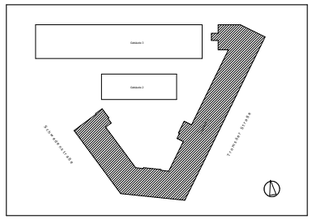

Bestandszeichnung zur FM-Datenbank

REV	DATUM	BEARB.	REVISIONSMITTEILUNG

2	Bauamt:	Dipl-Kun.Dieter Pompecki / Berlin / Legaten Bel 39 / B-681 am 09.11.94
1	Bauamt, Brandschutz	Architekt Dipl.-Ing. Bolger / Gera BEA / Berlin / Plan 6.100.03 am 18.02.86
WR	OBJEKT	DUSLI HERWIG

GSG-HOF
Schwedenstraße 9, 13359 Berlin

Gebäude 1, OG 3

AUSFERTIGUNG:
Gewerbesiedlungs-Gesellschaft mbH
Frankfurtstraße 27, 10587 Berlin
Tel. 030/39093-0 Fax. 030/39935592

GSG

BEARBEITET:	29.01.02	Bieberm.	Grafik: Schnyder	06.12.01

ifm Institut für Facility Management GmbH
Wallmanstraße 66, 10589 Berlin, Tel. 030/34347-188

