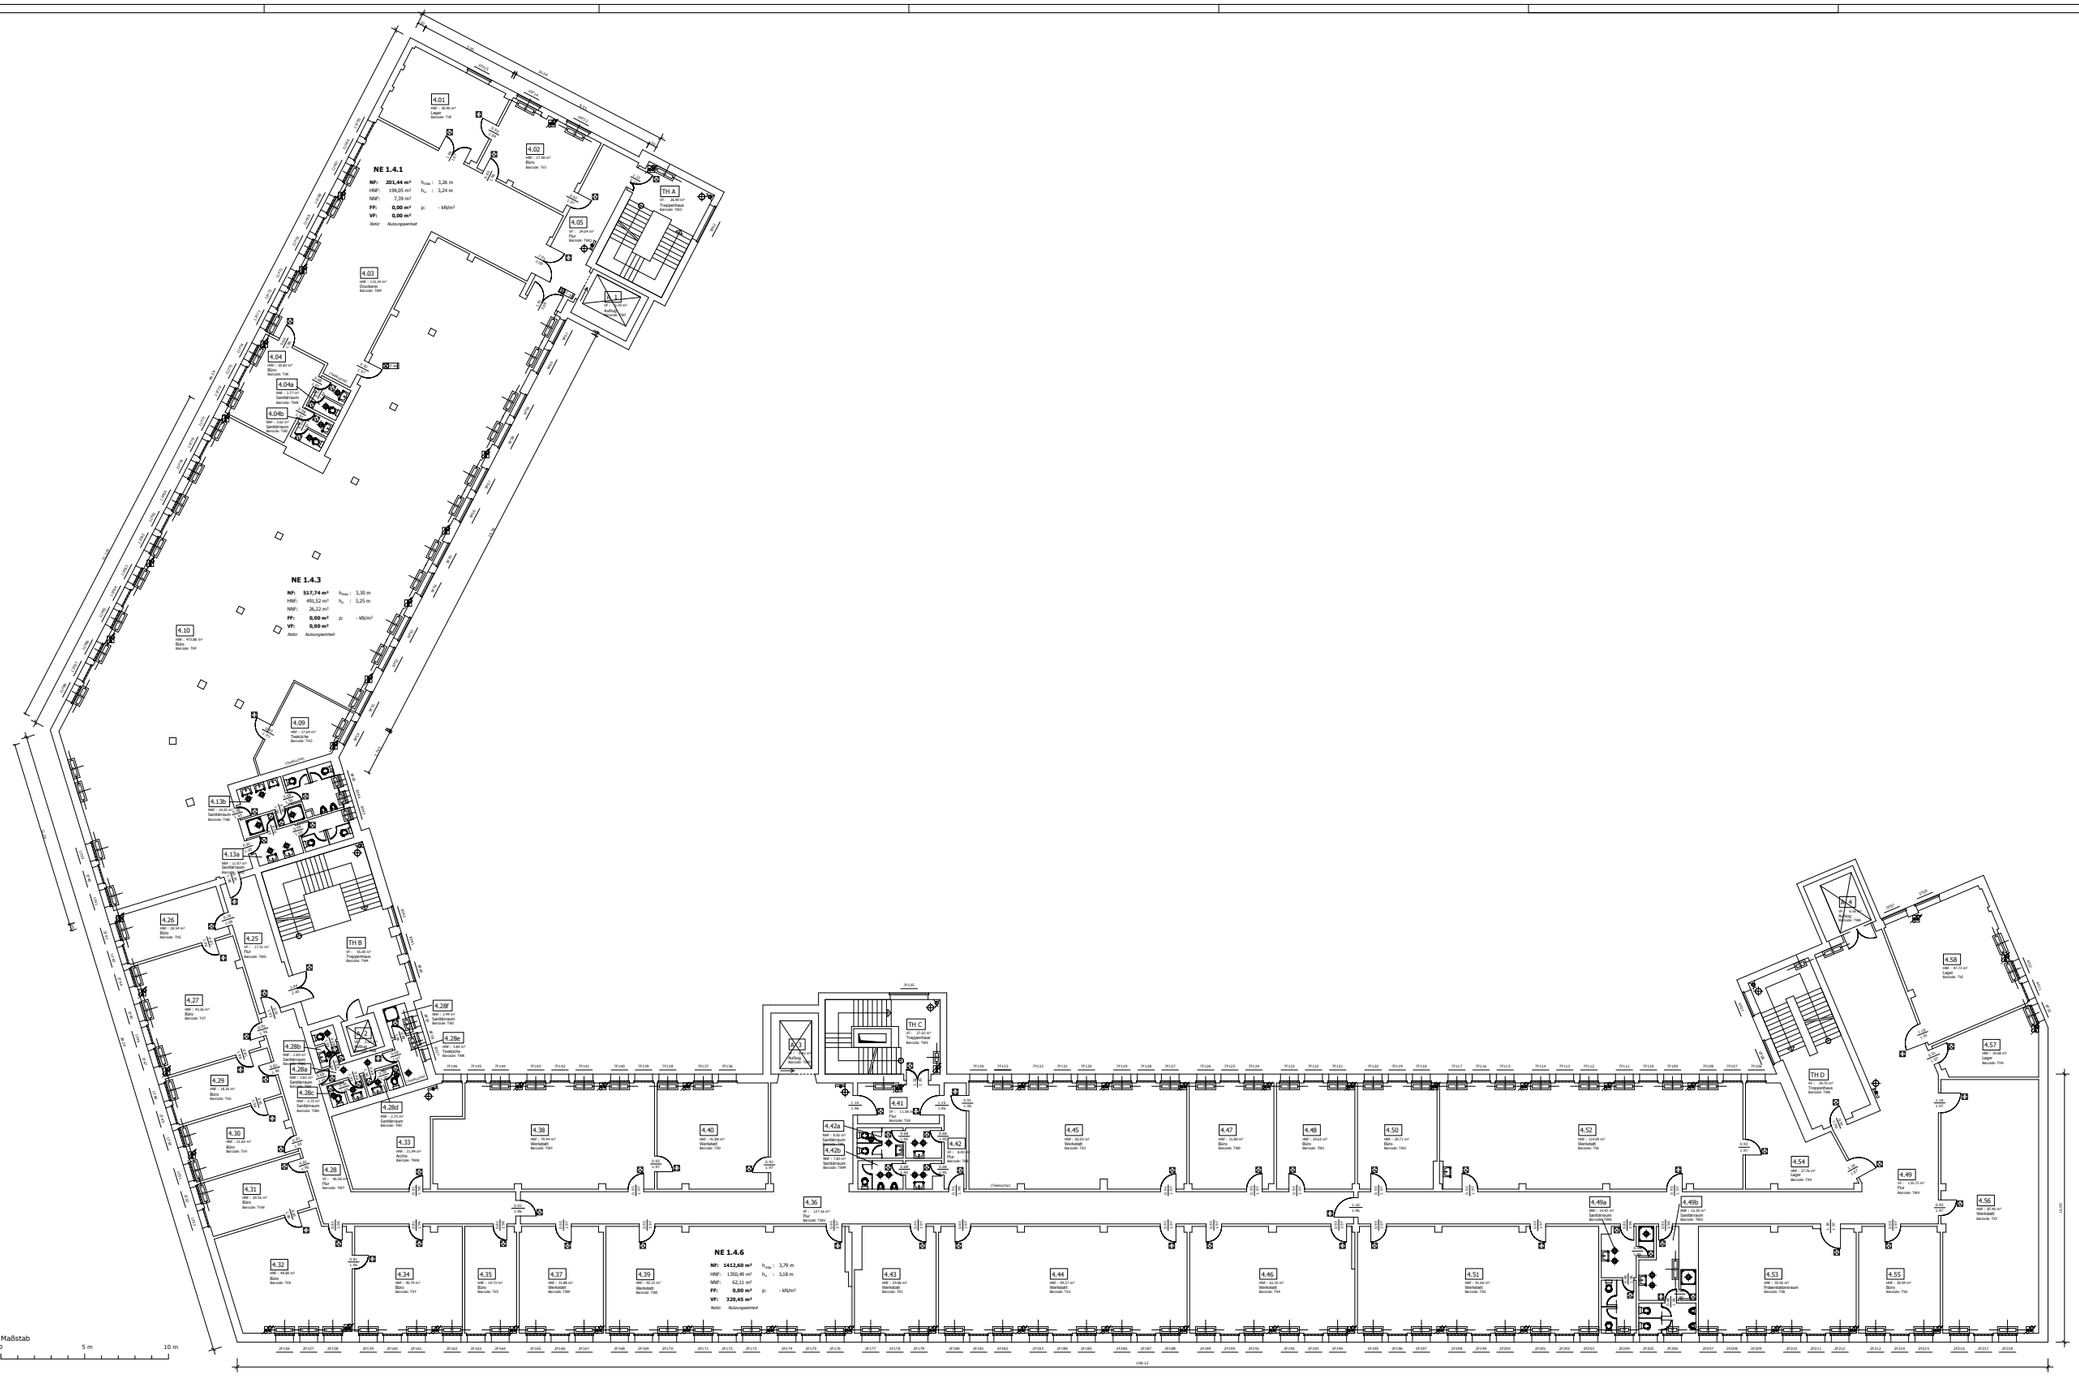

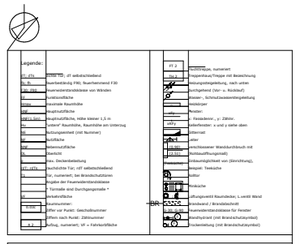

Bestandszeichnung zur FM-Datenbank

A	10.09.2004	Bestertzen	Neugestaltung von NE 1.4.3
REV.	DATUM	BEARB.	REVISIONSBEZEICHNUNG

2	Bauträger:	Dipl.Ing. Kurt-Dieter Rotapfel * Berlin * Lageplan 843 SE / B 891 vom 09.11.84
1	Bauträger, Brandschutz	Architekt Dipl.-Ing. Bager + Jobs BDA * Berlin * Plan B-100.04 vom 20.02.84
NR.	OBJEKT	VORLIEGENDES

GSG-HOF
Schwedenstraße 9, 13359 Berlin

Gebäude 1, OG 4

AUFTRAGGEBER:
Gewerbeansiedlungs-Gesellschaft mbH
Frankfurter Allee 27, 10587 Berlin
Tel. 030/39093-0 Fax. 030/39093-199

GSG

AUSGEFERTIGT: 29.01.92 Bestertzen
GEZEICHNET: 04.12.01

Institut für Facility Management Gerber
Wilmersdorfer Straße 9, 12489 Berlin, Tel. 030/9745911-00

DIESE ZEICHNUNG DARF NICHT OHNE ERLAUBNIS DES INHABERS NACHGEBILDET WERDEN, NOR WEITERGEBEN.
DIESTÜTE DIENT DEM VERWENDUNG FÜR ANDERE ZWECKE IST OHNE UNSERE ZUSTIMMUNG NICHT ZULÄSSIG.