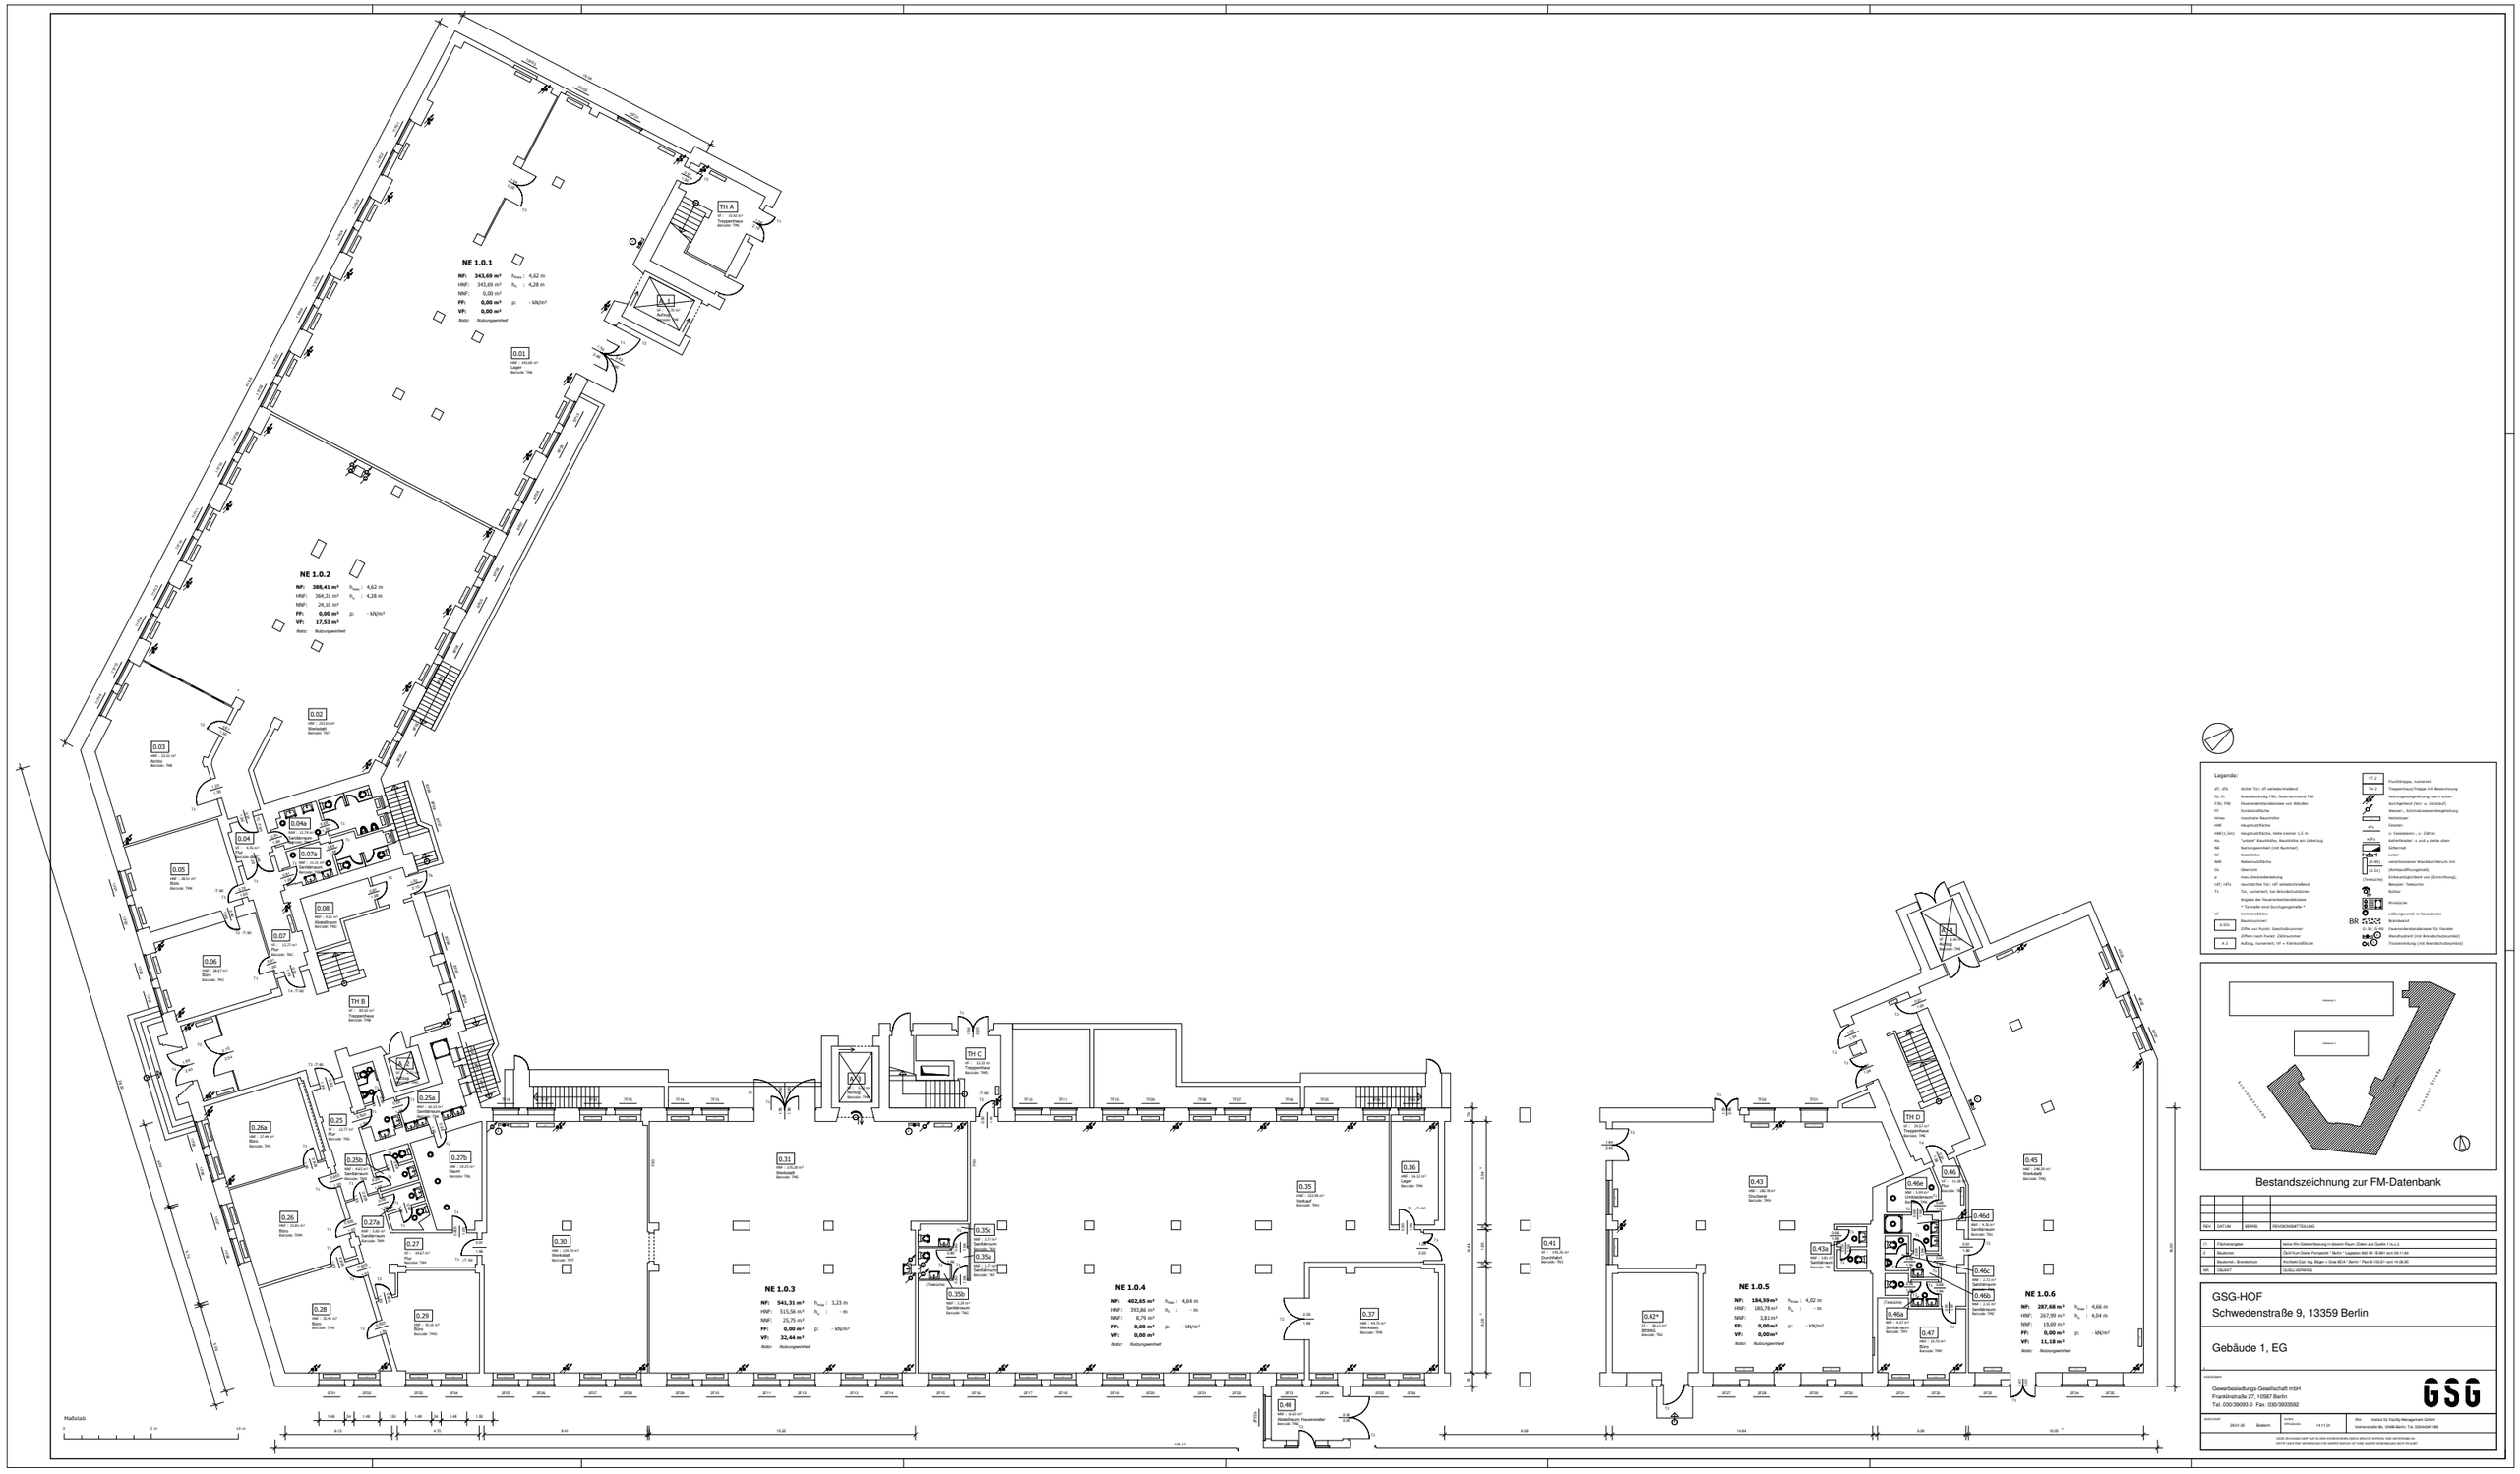

Legende:

dT; dTs	dichte Tür; dT selbstschließend
RL; RS	Brandschutzklappe EI90; Rauchermeldung EI30
F30; F90	Feuerwiderstandsklasse von Wänden
FF	Funktionsfläche
HNmax	maximale Raumhöhe
HNF	Hauptnutzfläche
HNF(x,5m)	Hauptnutzfläche, Höhe kleiner 1,5 m
Hu	"unter" Raumhöhe, Raumhöhe am Unterzug
NE	Nutzungseinheit (mit Number)
NF	Nettofläche
NNF	Nebennutzfläche
OL	Oberlicht
ρ	mes. Deckenbelastung
rdT; rdTs	rauchdichte Tür; rdT selbstschließend
T1	Tür; numeriert, bei Brandschutztüren: Angabe der Feuerwiderstandsklasse * Türradie sind Durchgangsmaße *
VF	Verkehrsfläche
Raumnummer:	
0.01	Ziffer vor Punkt: Geschoßnummer Ziffern nach Punkt: Zählnummer
4.2	Aufzug, numeriert; VF = Fahrkorbfläche
27.2	Flurlängsgang, numeriert
Th 2	Treppenhaus/Treppe mit Bezeichnung
	Heizungsleitungeführung, nach unten durchgehend (nur u. Rückhalt)
	Wasser-, Schmutzwasserleitungsführung
	Heizkörper
	Fenster; x: Fensterbrüstung, y: Zahlen: Kellerfenster; x und y siehe oben
	Gitterrost
	Leiter
10.01 / 10.02	verschlossener Wandaufbruch mit (Richtauoffnungsmaß)
	Erdbeweglichkeit von (Einrichtung), Beispiel: Tweeache
	Radiator
	Prallmauer
	Lüftungsventil in Kesselecke
BR	Brandwand
30 90	Feuerwiderstandsklasse für Fenster
	Wandbuderet (mit Brandschutzumbau)
	Trockenleitung (mit Brandschutzbatteriet)

Bestandszeichnung zur FM-Datenbank

REV.	DATUM	BEARB.	REVISIONSMITTEILUNG

T1	Türkennzeichnung	siehe ifm-Datenerfassung in diesem Raum (Daten aus Quelle 1 b.v.3)
2	Skalierung	Objekt-Kurt-Dieter Pumpwick * Berlin * Legaplan BKI 98 - B-001 am 09.11.04
	Bearbeiter, Bemerkungen	Architekt Dipl.-Ing. Bilger * Grde BEA * Berlin * Plan B-100.01 vom 14.08.95
MB.	OBJEKT	DUSLU HERMES

GSG-HOF
Schwedenstraße 9, 13359 Berlin

Gebäude 1, EG

AUSFERTIGUNG:
Gewerbesiedlungs-Gesellschaft mbH
Tel. 030/39093-0 Fax. 030/3933592

GSG

MASSSTAB:	DATUM:	BEARB.	DATUM: ERSTELLUNG	ifm Institut für Facility Management GmbH Wahrenfriedstr. 65, 10589 Berlin, Tel. 030/34347-189
	29.01.02	Bieberm.	14.11.01	

OHNE ZUSTIMMUNG DARF KEIN ZU DIESEM ZEICHNUNGSBLATT GEHÖRIGES SCHRIFTGUT WEITERGELEGT ZU ZEITEN DURCH KEINE VERWENDUNG FÜR ANDERE ZWECKE OHNE UNSERE ZEICHNUNGEN NICHT ERLAUBT.